


Zigvel rechts - vanaf speelplaats en parking

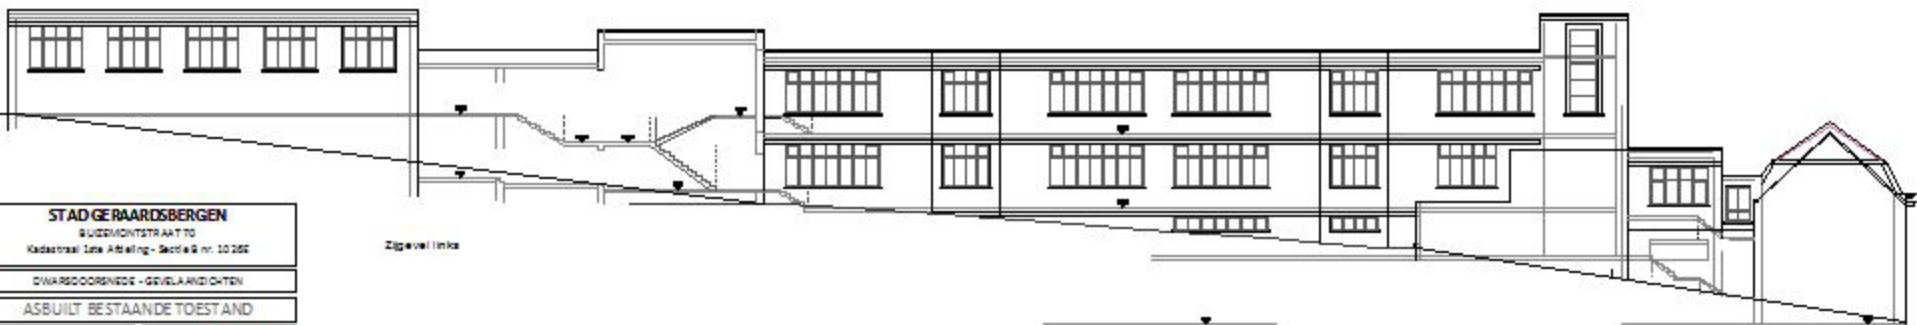

Zigvel links

STAD GEARAARDSBERGEN

DWARSDOORSNEDEN - GEVELAANZICHTEN

ASBUILT BESTAANDE TOESTAND

