


STAD GERAARDSBERGEN  
 BUIZEMONTSTRAAT 70  
 Kadastraal 1ste Afdeling - Sectie B nr. 1026E


PLAN VERDIEPING 1 - DOORSNEDE

ASBUILT BESTAANDE TOESTAND

opgemaakt door: Tom Martens 10/10/2015	opdrachtgever: GO ONDERWIJS Schouwmeesterlaan 20 3000 Gent Tel. 09 24 24 820 www.g.o.u.b.e	opdrachtgever: GO ONDERWIJS Schouwmeesterlaan 20 3000 Gent Tel. 09 24 24 820 www.g.o.u.b.e	Go! onderwijs Schouwmeesterlaan 20 3000 Gent Tel. 09 24 24 820 www.g.o.u.b.e
opgemeten door: Ing. Bart Roelandt	getekend door: Ing. Bart Roelandt	schaal: 1/100	datum opmaak: 18-08-2015
plannummer: 3.6	plannummer: 3.6	plannummer: 3.6	plannummer: 3.6

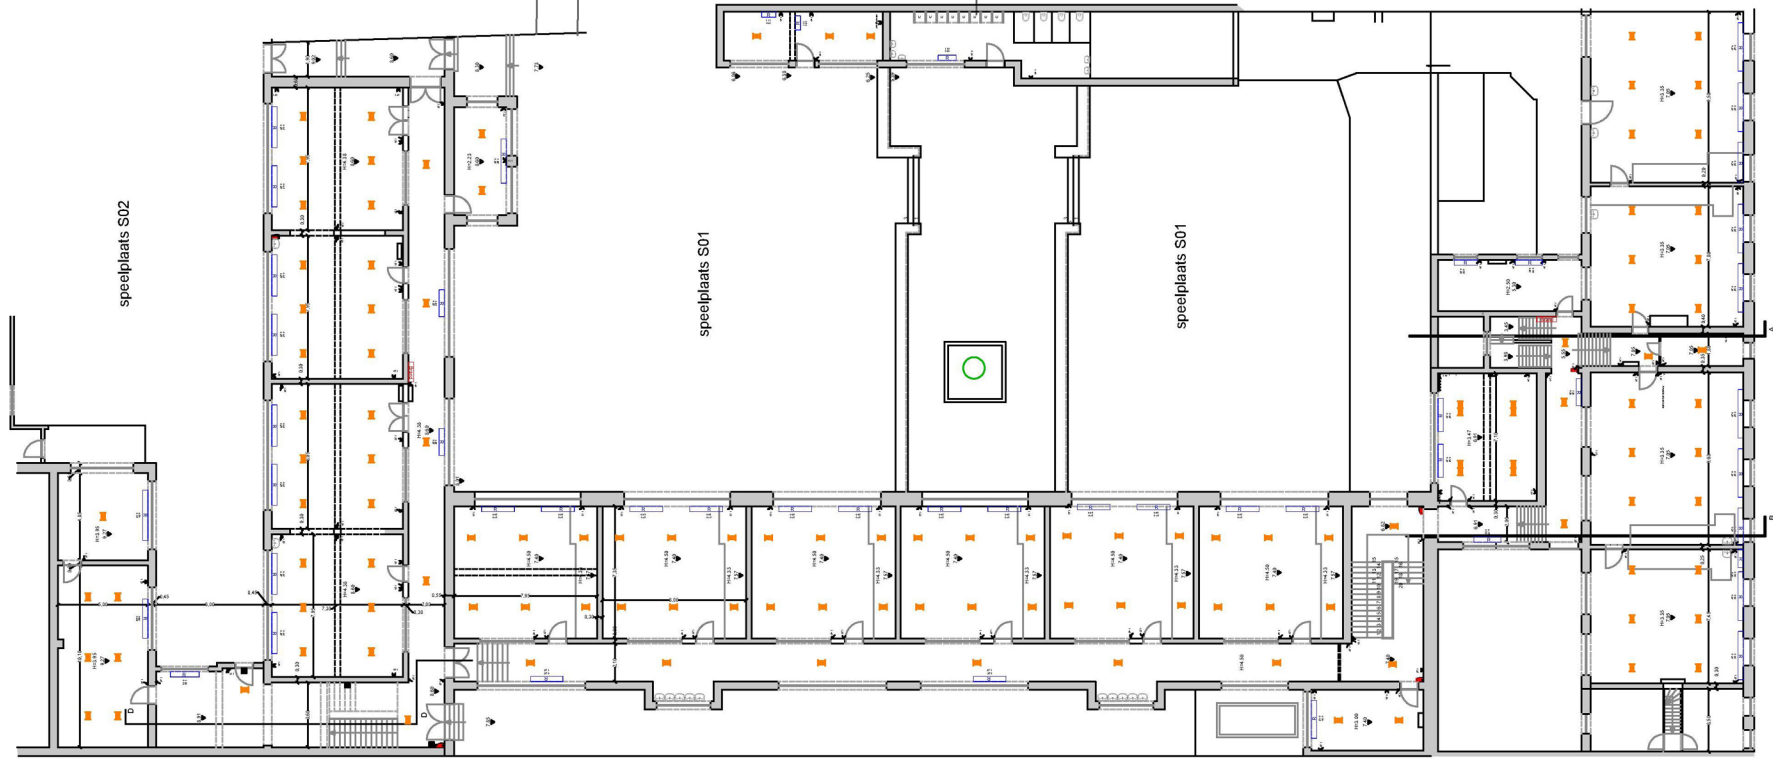

- ▬ Lijst
- ▬ schakelaar
- ▬ stopcontact
- ▬ elektrische kast
- ▬ noodalarm
- ▬ noodverlichting
- ▬ sensor
- ▬ lichtpunt
- ▬ radiator
- ▬ brandmelder
- ▬ toilet
- ▬ brandblusser
- ▬ thermotoest

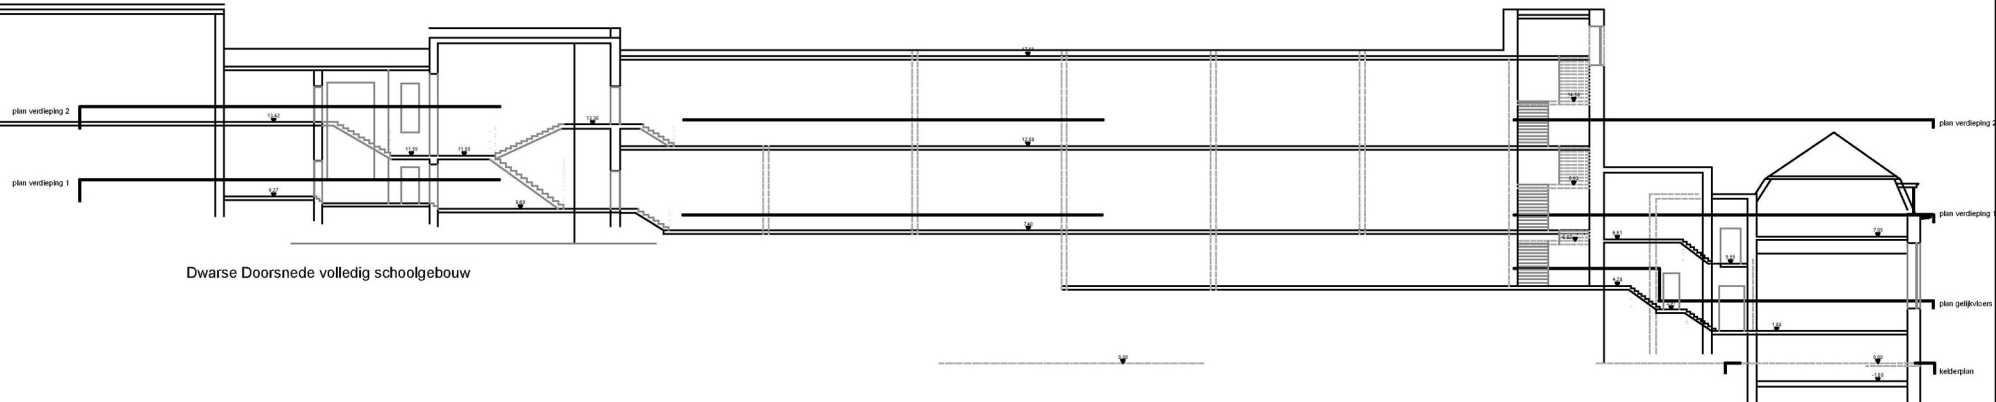

Dwarse Doorsnede volledig schoolgebouw

VERDIEPING 1