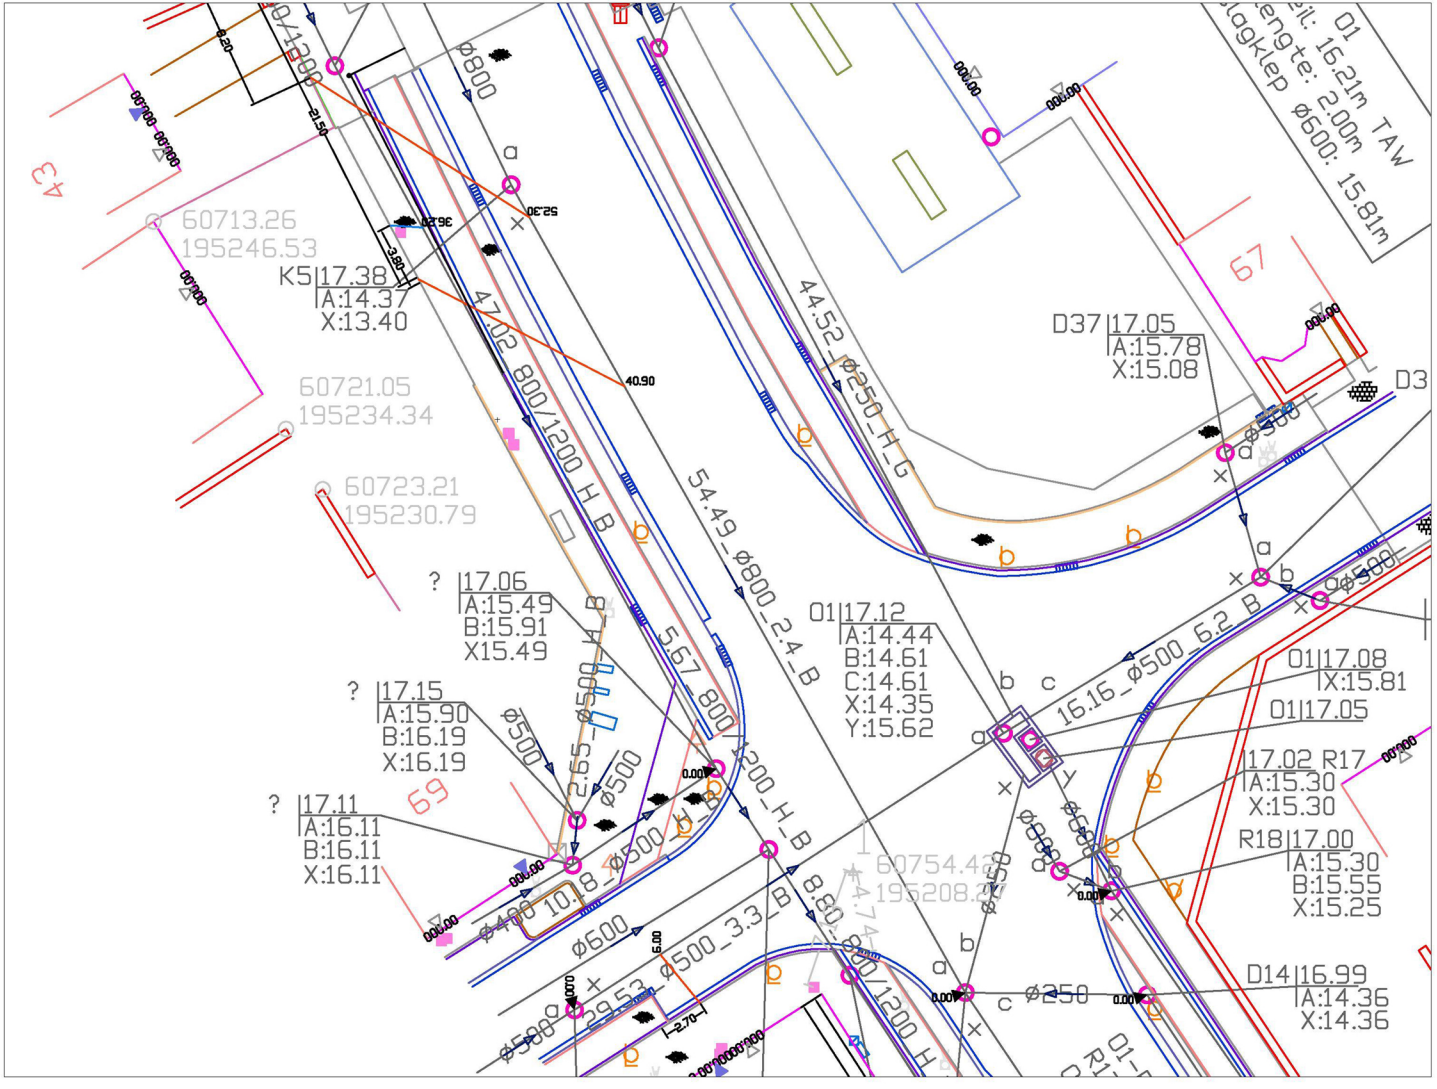
60713.26
195246.53
K5|17.38
A:14.37
X:13.40
60721.05
195234.34
60723.21
195230.79
?|17.06
A:15.49
B:15.91
X15.49
?|17.15
A:15.90
B:16.19
X:16.19
?|17.11
A:16.11
B:16.11
X:16.11
D37|17.05
A:15.78
X:15.08
O1|17.12
A:14.44
B:14.61
C:14.61
X:14.35
Y:15.62
O1|17.08
X:15.81
O1|17.05
17.02 R17
A:15.30
X:15.30
R18|17.00
A:15.30
B:15.55
X:15.25
D14|16.99
A:14.36
X:14.36
O1 16.21m TAW
Lengte: 2.00m
Klagklep ø600: 15.81m
ø800
ø500
ø600
ø250
47.02_800/1200_H_B
54.49_ø800_2.4_B
44.52_ø250_H_G
5.67_800/1200_H_B
2.65_ø500_H_B
10.18_ø500
29.53_ø500_3.3_B
8.80_800/1200_H
16.15_ø500_6.2_B
D3
67
69
43